

千曲市立五加保育園の保育室を増築

令和 7 年 6 月より進めてまいりました五加保育園の増築工事が竣工し、4 月から利用を開始します。

2つの保育室、玄関スペース、多目的スペース、トイレ、渡り廊下を配備した鉄骨造りで、保育室は充実した収納スペースを確保し、壁と床に長野県産の木材を使うことで木の温かみを感じられるようになっています。屋外にある多目的スペースは雨天でも利用できるよう全面屋根としました。

また、保育士が玄関スペースを確認できる窓の設置を行い、保護者対応、さらには不審者対策も迅速に行なえるほか、エアコン・FF 式ファンヒーター及び部屋に適した換気設備を設置し、季節を通して快適な環境となり、子どもたちが安全・安心に保育を受けられる施設といたしました。

1 工事概要

- ・鉄骨平屋建て、延床面積 169.18 m²
- ・保育室 2 部屋(2 歳児)、トイレ、多目的スペース、渡り廊下ほか

2 工事期間

- ・令和 7 年 6 月～令和 8 年 2 月

3 総事業費 143,466,400 円

【内 訳】

- ・実施設計業務 3,073,400 円
- ・工事監理業務 6,633,000 円
- ・建築主体工事 93,258,000 円
- ・電気設備工事 13,332,000 円
- ・機械設備工事 27,170,000 円

4 その他

- ・令和 8 年 4 月 1 日から使用開始となります。

本件に関する問い合わせ先

千曲市教育委員会 こども・教育部 保育課 保育施設係 (課長)相沢 (担当者)篠原
電話(代表)026-273-1111(内線 1235) メールアドレス hoiku@city.chikuma.lg.jp

令和7年度 五加保育園未満児室増築事業

外観 ①



外観 ②



多目的スペース



玄関




保育室 ①




保育室 ②



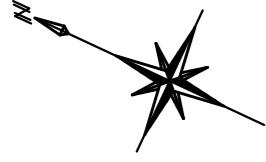

【凡例】
 防火上主要な間仕切り → →
 断熱材：ウレタン吹付 t=100 → →

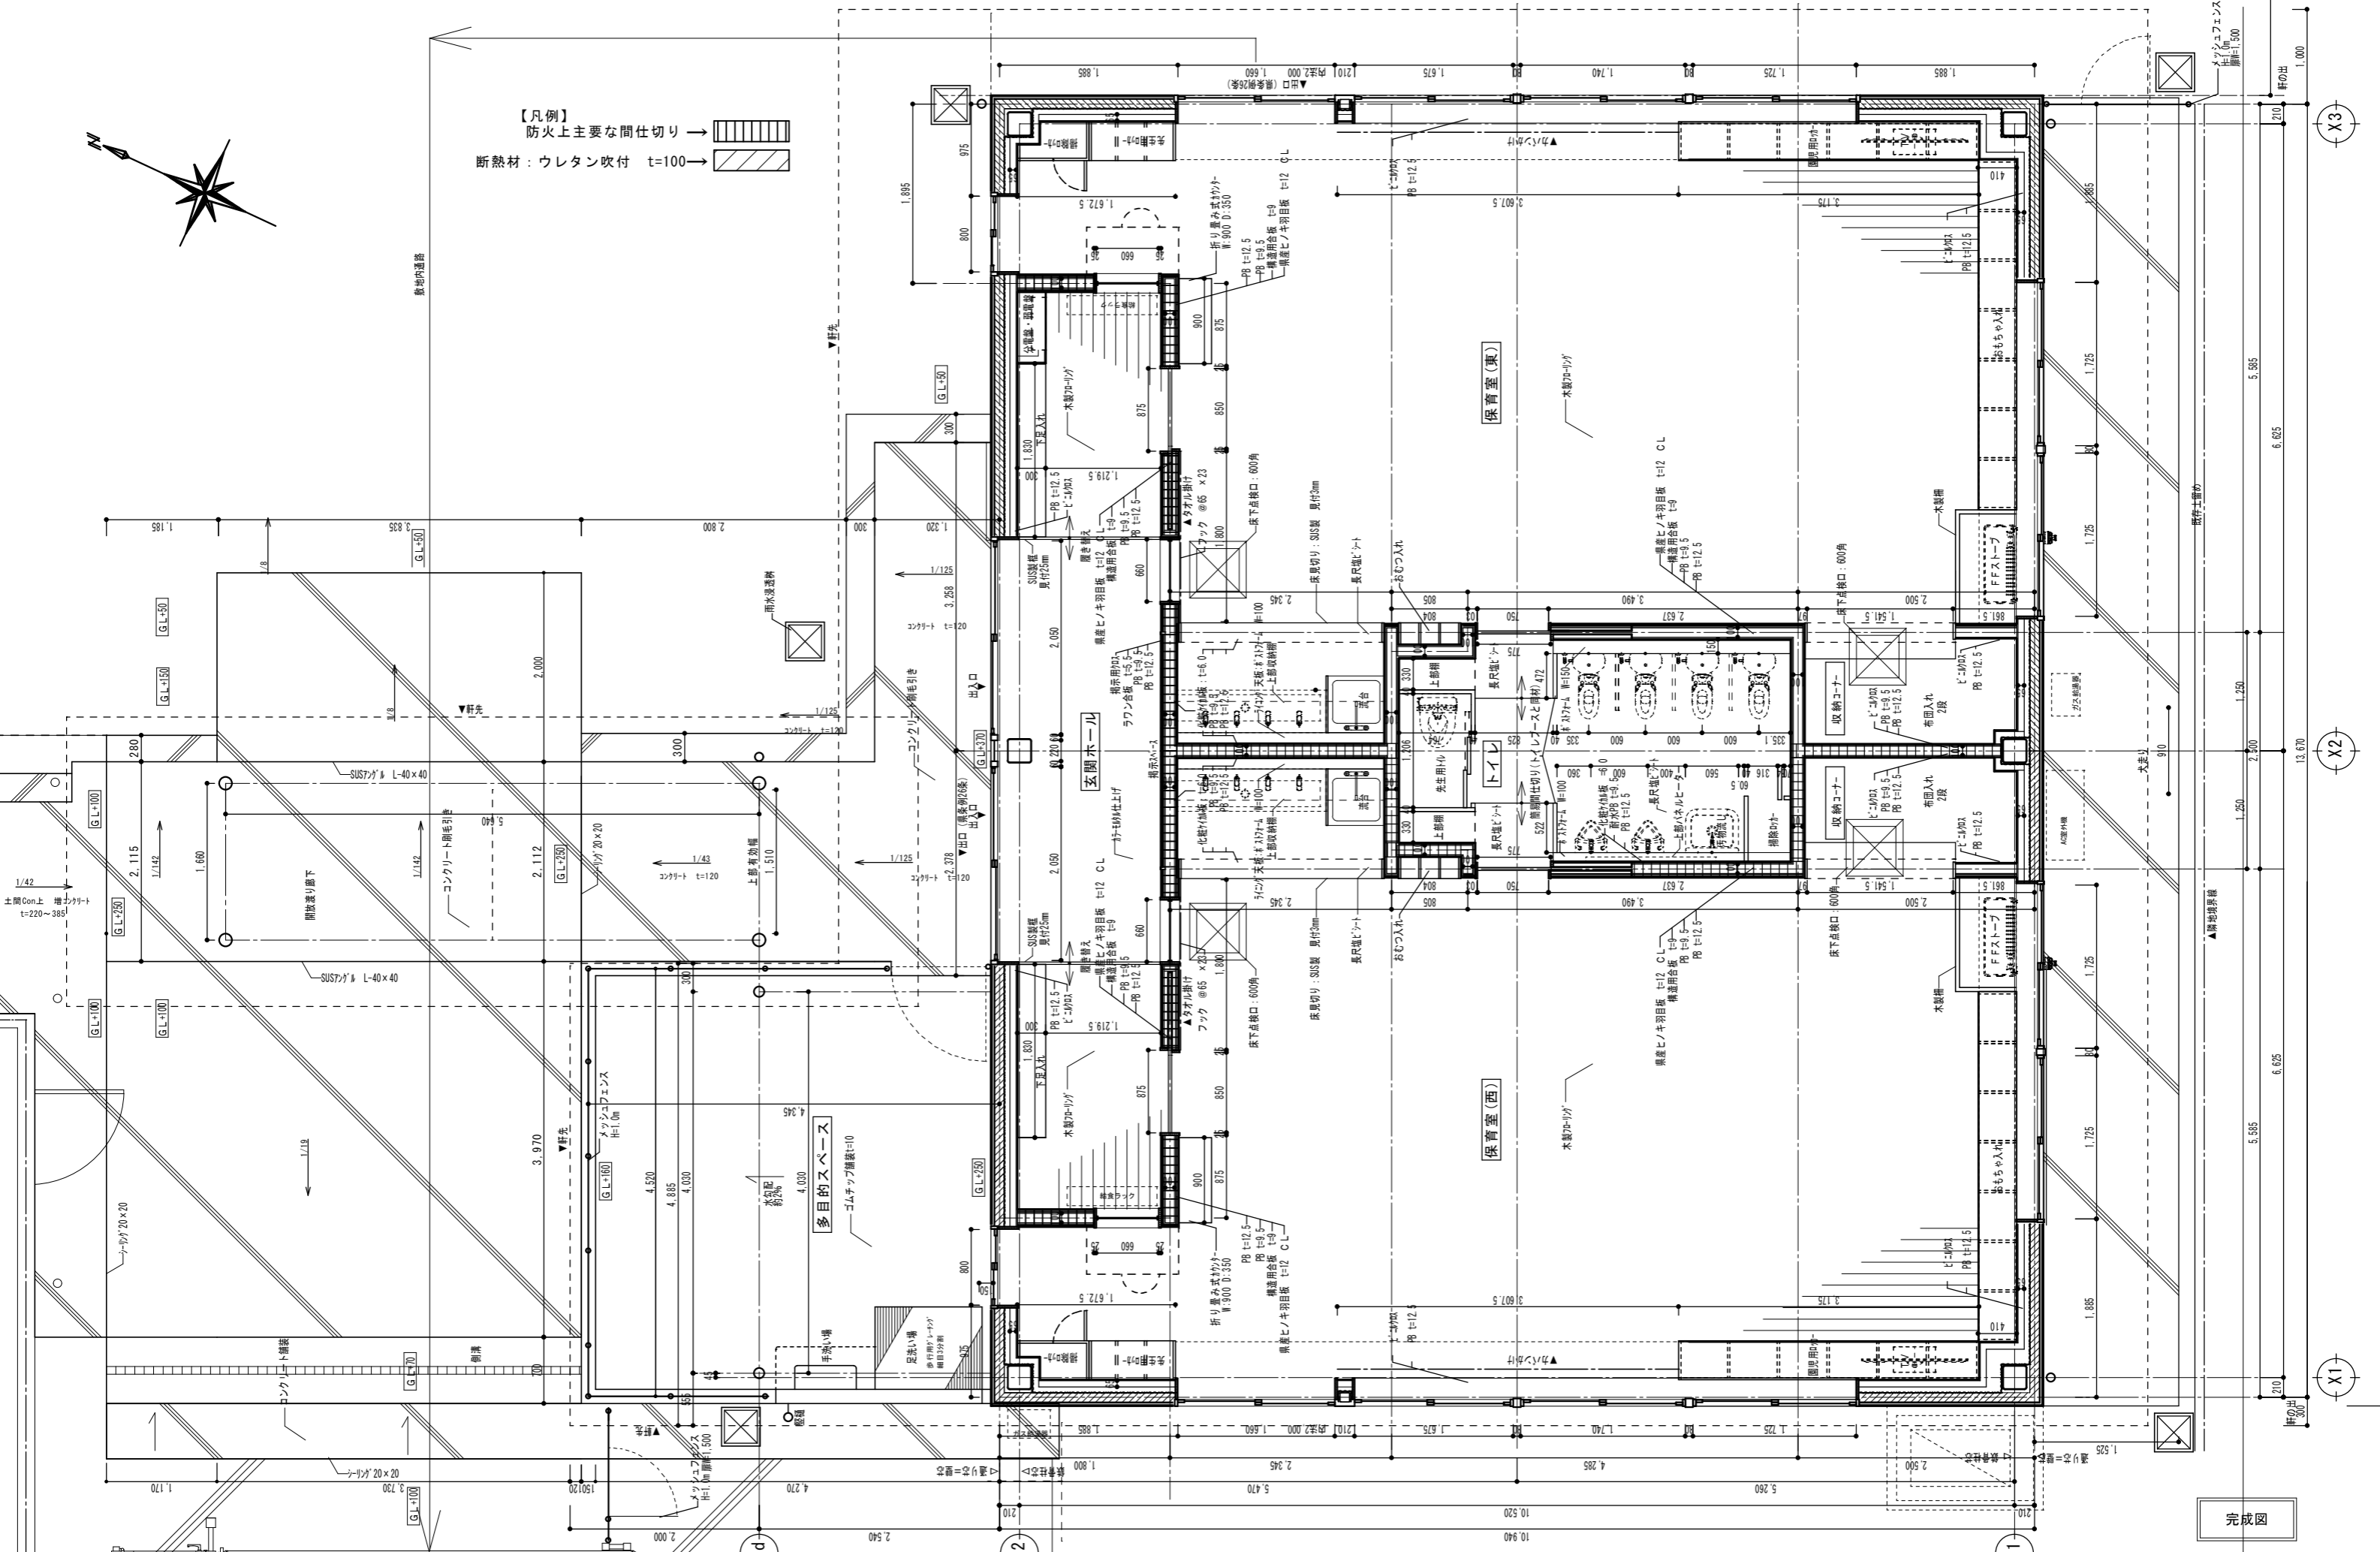

工事名称
 令和7年度 千曲市立五加保育園未満児室増築事業建築主体工事


図面名
 平面詳細図

備考


作成年月日
 修正年月日

完成図


図面番号
 A-05
 縮尺
 1/30

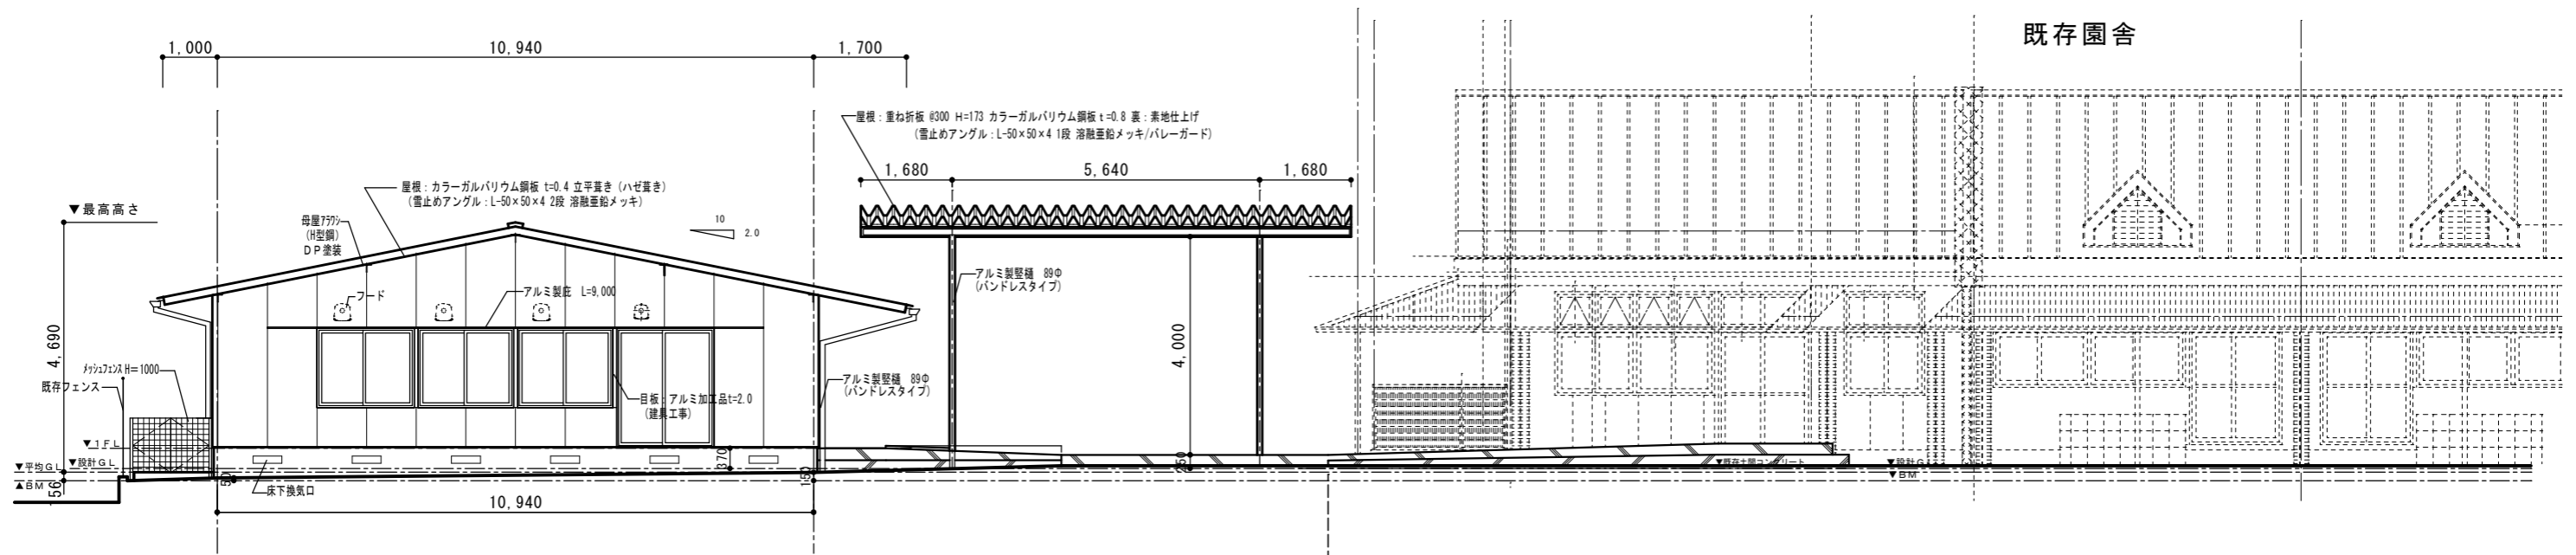

東立面図 S=1:100

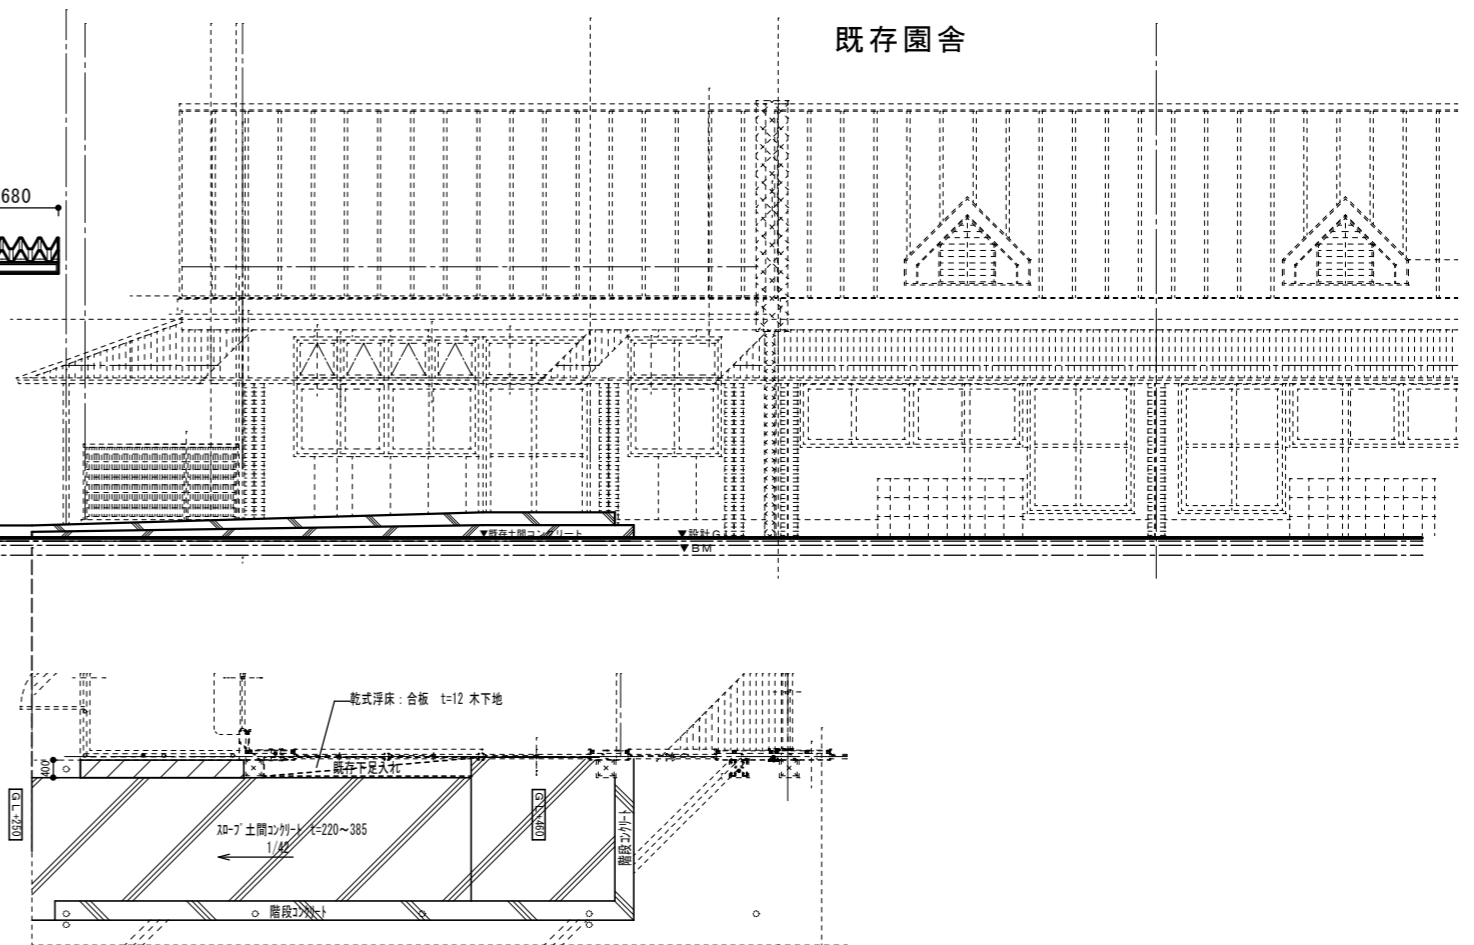

スロープ詳細図 1:60

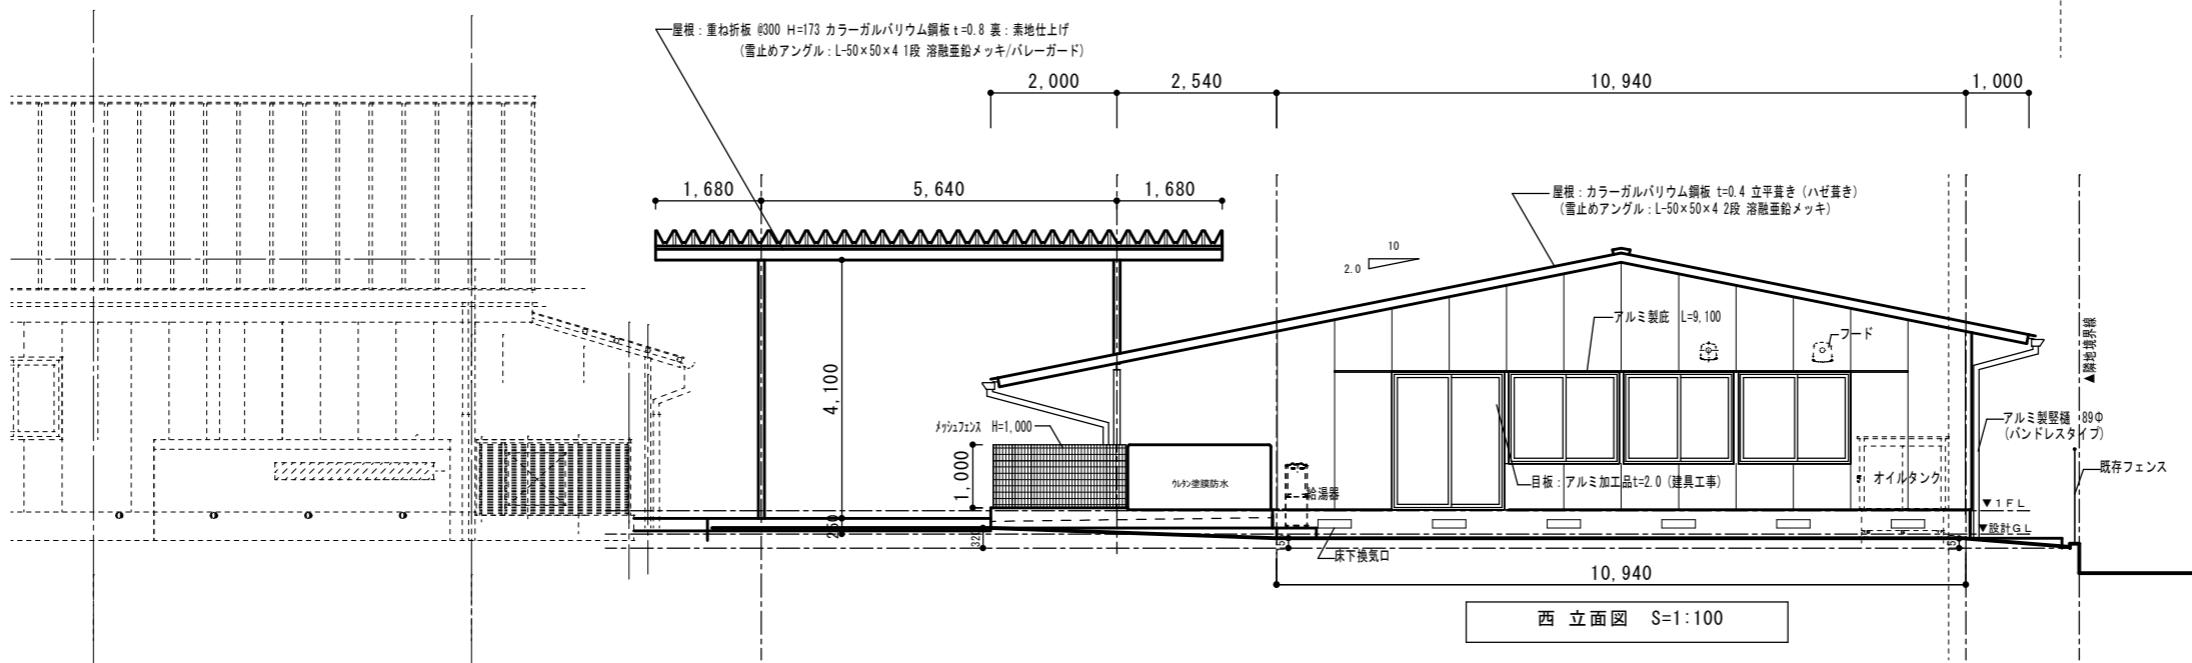

西立面図 S=1:100

完成図

工事名称 令和7年度 千曲市立五加保育園未満児室増築事業建築主体工事	図面名 立面図 1 スロープ詳細図	備考	作成年月日 修正年月日	図面番号 A-07 縮尺 1/20, 1/60
---------------------------------------	-------------------------	----	----------------	----------------------------------